CONSULTE A SCGÁS
TEL: 0800 048 5050

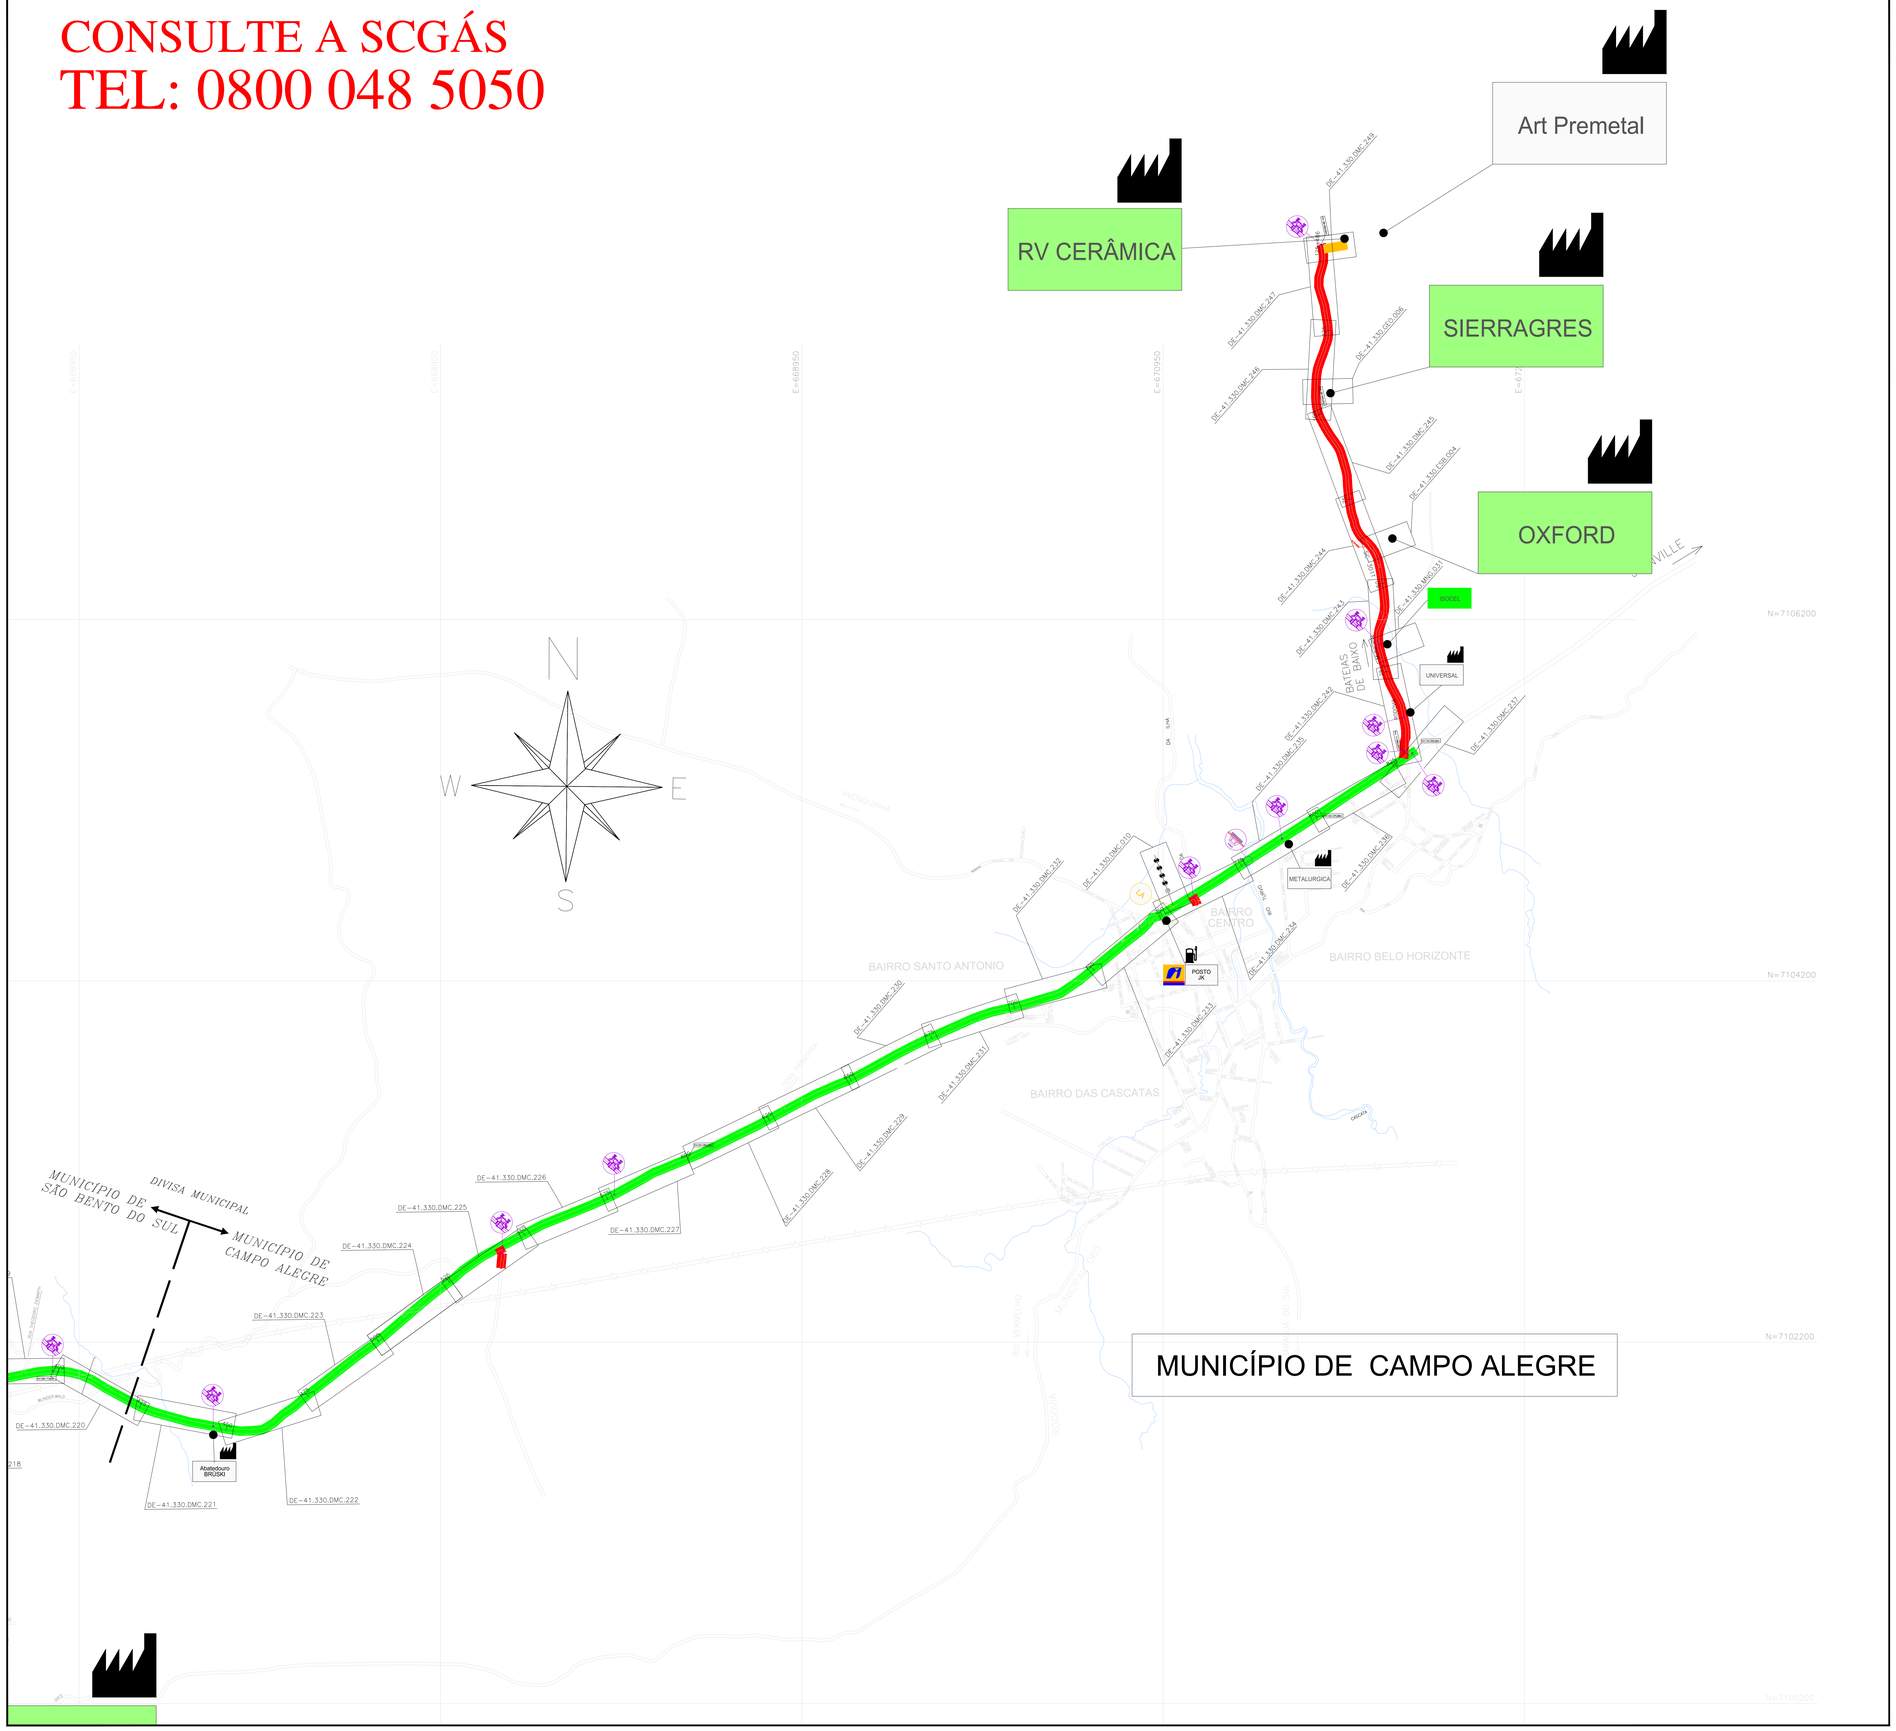

LEGENDA

- CLIENTE — CLIENTE LIGADO
- CLIENTE — CLIENTE NÃO CONSUMINDO
- CLIENTE INDUSTRIAL
- CLIENTE COMERCIAL / RESIDENCIAL
- CLIENTE VEICULAR
- ETSD — ESTAÇÃO DE TRANSFERÊNCIA DE CUSTÓDIA
- ERPM — ESTAÇÃO DE REDUÇÃO DE PRESSÃO E MEDIÇÃO
- ERP 01 — ESTAÇÃO DE REDUÇÃO DE PRESSÃO
- LUR — LANÇADOR / RECEBEDOR PIG
- LA — LEITO DE ANÓDOS
- SOD — ODORIZANTE
- VBL — VÁLVULA DE BLOQUEIO
- AS-BUILT — Nº AS BUILT DE REFERÊNCIA
- AS-BUILT — Nº PROJETO EXECUTIVO DE REFERÊNCIA
- GASODUTO BOLIVIA – BRASIL
- LIMITE DE MUNICÍPIO
- RIO
- LIMITE DA ÁREA URBANA
- LIMITE DE BAIRRO
- LINHA DE ALTA TENSÃO
- FERROVIA
- VIA PAVIMENTADA
- VIA NÃO PAVIMENTADA
- RODOVIA PAVIMENTADA
- CRUZAMENTO NÃO DESTRUTIVO — OBRA ESPECIAL
- PONTE — OBRA ESPECIAL
- TRAVESSIA SUBTERRÂNEA — OBRA ESPECIAL
- TRAVESSIA SUBTERRÂNEA — OBRA ESPECIAL
- GASODUTO — OBRA ESPECIAL

TUBULAÇÃO PROJETADA

DIÂMETRO	TUBULAÇÃO
ø 12"	
ø 10"	
ø 8"	
ø 6"	
ø 4"	
ø 3"	
ø 2"	
PEAD 80 ø 125mm	
PEAD 80 ø 63mm	

TUBULAÇÃO IMPLANTADA

DIÂMETRO	TUBULAÇÃO
ø 12" (API 5L Gr B)	
ø 10" (API 5L Gr B)	
ø 8" (API 5L Gr B)	
ø 6" (API 5L Gr B)	
ø 4" (API 5L Gr B)	
ø 3" (API 5L Gr B)	
ø 2" (API 5L Gr B)	
ø 125mm (PEAD 80)	
ø 63mm (PEAD 80)	
ø 32mm (PEAD 80)	

REV.	DESCRIÇÃO	DATA	POR	VERIF.	APROV.
13	ATUALIZAÇÃO GERAL	27.11.25	M.A.W.	R.J.S.	F.F.M.
12	ATUALIZAÇÃO GERAL	10.04.25	M.A.W.	R.J.S.	F.F.M.
11	ATUALIZAÇÃO GERAL	25.11.24	M.A.W.	R.J.S.	F.F.M.
10	ATUALIZAÇÃO GERAL	31.05.24	M.A.W.	R.J.S.	F.F.M.
9	ATUALIZAÇÃO GERAL	14.02.24	A.E.E.	F.F.M.	S.B.S.
8	ATUALIZAÇÃO GERAL	22.02.23	A.E.E.	F.F.M.	S.B.S.
7	ATUALIZAÇÃO GERAL	28.09.22	A.E.E.	F.F.M.	S.B.S.
6	ATUALIZAÇÃO GERAL	05.05.22	A.E.E.	F.P.C.	S.B.S.
5	ATUALIZAÇÃO GERAL	27.09.21	A.E.E.	F.P.C.	S.B.S.
4	ATUALIZAÇÃO GERAL	19.04.21	A.E.E.	GEREN	C.M.P.
3	ATUALIZAÇÃO	21.12.20	A.D.F.	B.C.L.	M.A.P.
2	ATUALIZAÇÃO	28.06.19	M.F.P.	B.C.L.	M.A.P.
1	ATUALIZAÇÃO	27.04.17	L.C.P.	GEREN	C.M.P.
0	EMISSÃO INICIAL	23.06.09	L.C.P.	GEREN	C.M.P.

ESTE DOCUMENTO É DE PROPRIEDADE DA SCGÁS, E NÃO PODE SER REPRODUZIDO OU USADO PARA QUALQUER FINALIDADE DIFERENTE DAQUELA PARA A QUAL ESTÁ SENDO FORNECIDO.

SCGÁS
COMPANHIA DE GÁS DE SANTA CATARINA

EMPREENDIMENTO: REDE DE DISTRIBUIÇÃO DE GÁS NATURAL

REGIÃO/ÁREA: REGIÃO A

TÍTULO: ESTAÇÃO DE TRANSFERÊNCIA DE CUSTÓDIA 02
PLANTA CHAVE DO MUNICÍPIO DE CAMPO ALEGRE

PROJ.	DES.	VERIF.	APROV.
SCGÁS	Leandro Coelho	GEREN	C.M.P.

DATA	ESC.	FOLHA
23/06/09	S/E	01/01

Nº. SCGÁS: DE-41.330.SCG.629 — REV. 13